LEGENDE :

Réseau EP toiture

Réseau EP voirie

Réseau EU

Réseau AEP

Réseau ELECTRICITE BT

Réseau ELECTRICITE HT

Réseau ECLAIRAGE

Indice	Date	Historique des Modifications du document
---	---	
---	---	
---	---	
---	---	
---	---	
---	---	
---	---	
---	---	
---	---	
---	---	

MAITRE D'OUVRAGE

RECTORAT DE L'ACADEMIE DE BESANCON

CONDUCTEUR D'OPERATION

DIRECTION DÉPARTEMENTALE DE L'EQUIPEMENT DU DOUBS


5, rue du Rosoiron 25000 BESANCON

Tél: 03.81.65.62.86 / Fax: 03.81.65.69.01

jean-pierre.masson@equipement-agriculture.gouv.fr

UFR MEDECINE ET PHARMACIE

CONSTRUCTION DE LA DEUXIEME PHASE

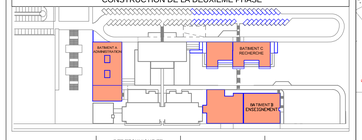

BET TECHNIQUE ET ECONOMISTE

O.T.E. ingénierie 68
32 rue du Ruisseau
68390 SAUSHEIM
Tél. 03 89 62 07 76 - Fax 03 89 27 17 64

BUREAU DE CONTROLE

BUREAU VERITAS
21 A Rue Alain Savary 25000
BESANCON
Tél: 03.81.47.48.56
Fax: 03.81.47.49.51
alexandre.jacquot@fr.bureauveritas.com

COORDINATEUR SPS

CABINET BLONDEAU Ingénierie
30 Avenue Villarceau 25000
BESANCON
Tél: 03.81.81.48.49
Fax: 03.81.81.32.00
blondeau.besancon@wanadoo.FR

1/200

PLAN DE RESEAUX

ECHELLE --

LOT VRD/ESPACES VERTS

P.B.T.P. Patrick Bordini Travaux Publics
Tél. : 03 81 90 23 30
Fax. : 03 81 85 06 73

TOUS BATIMENTS


PLAN DE RECOLEMENT

NOM DU FICHIER DWG

0900221R

Date

01/12/2011

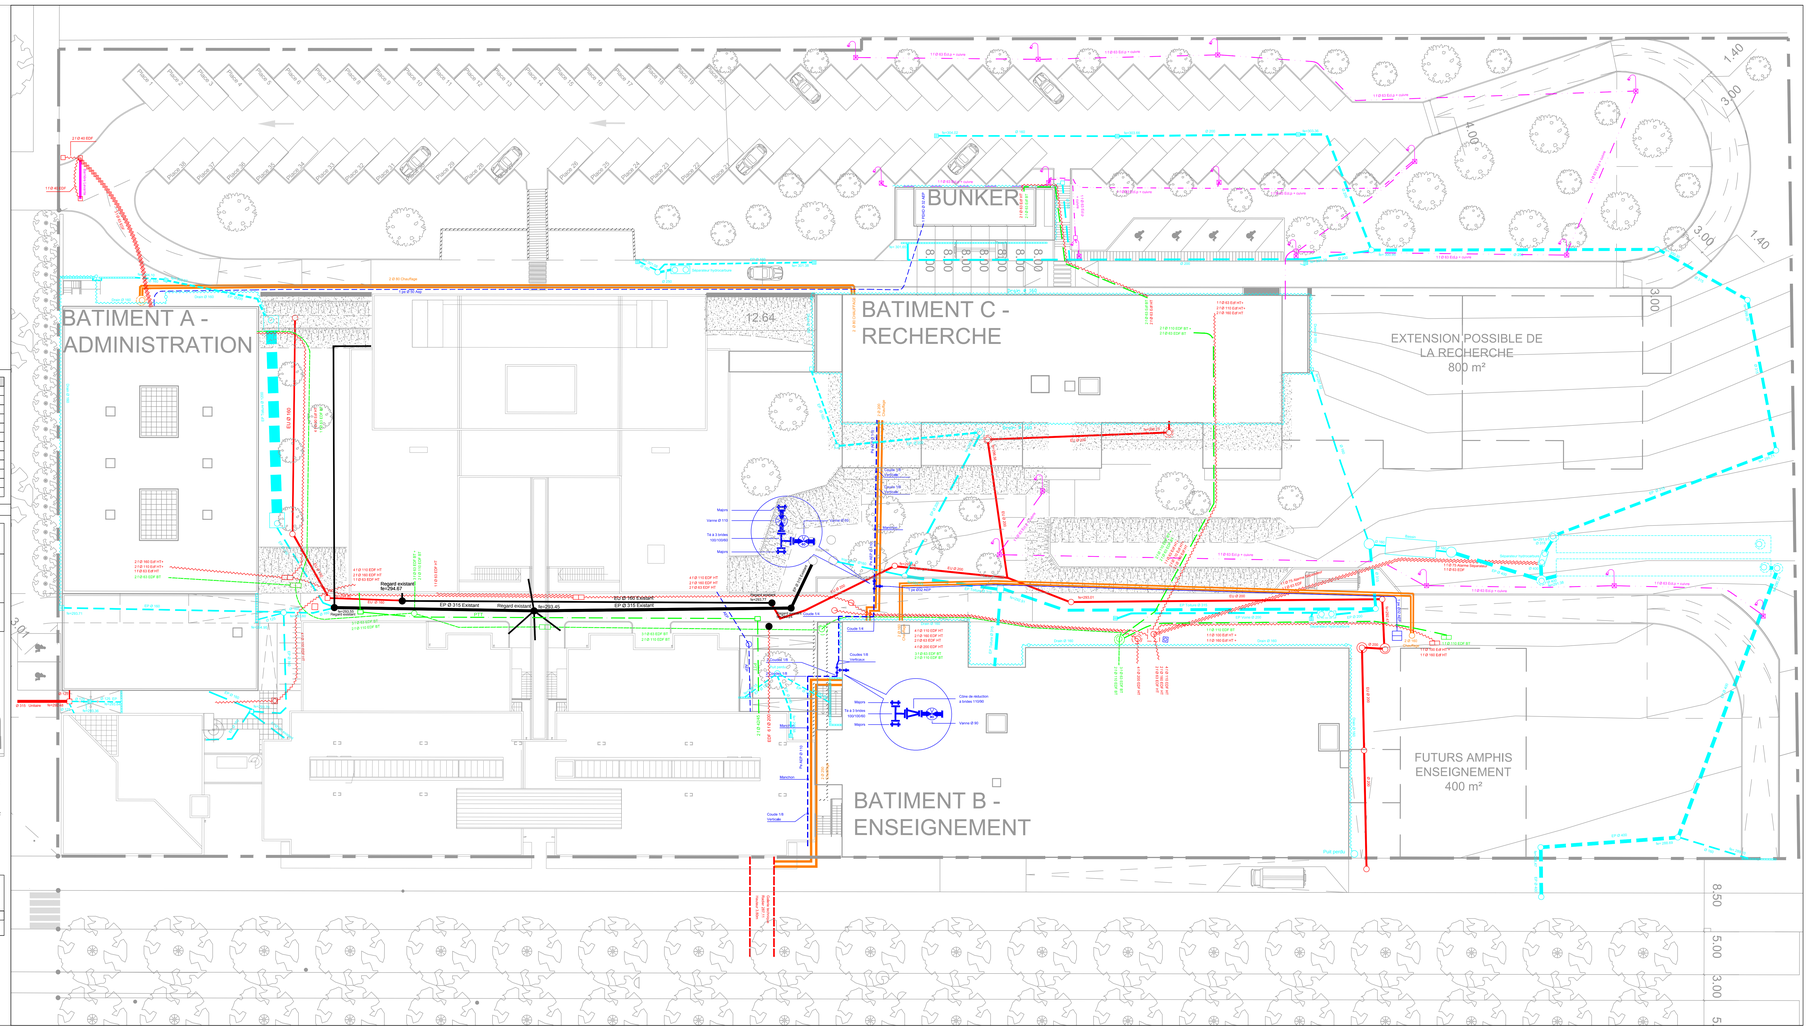
BUNKER
BATIMENT A - ADMINISTRATION
BATIMENT C - RECHERCHE
EXTENSION POSSIBLE DE LA RECHERCHE 800 m²
BATIMENT B - ENSEIGNEMENT
FUTURS AMPHIS ENSEIGNEMENT 400 m²
Regard existant fe=294.67
EP Ø 315 Existant
Regard existant fe=293.45
EU Ø 160 Existant
EP Ø 315 Existant
Ø 315 Ciment
Ø 315 Ciment
Ø 160 PVC
Ø 160 PVC
Ø 160 PVC