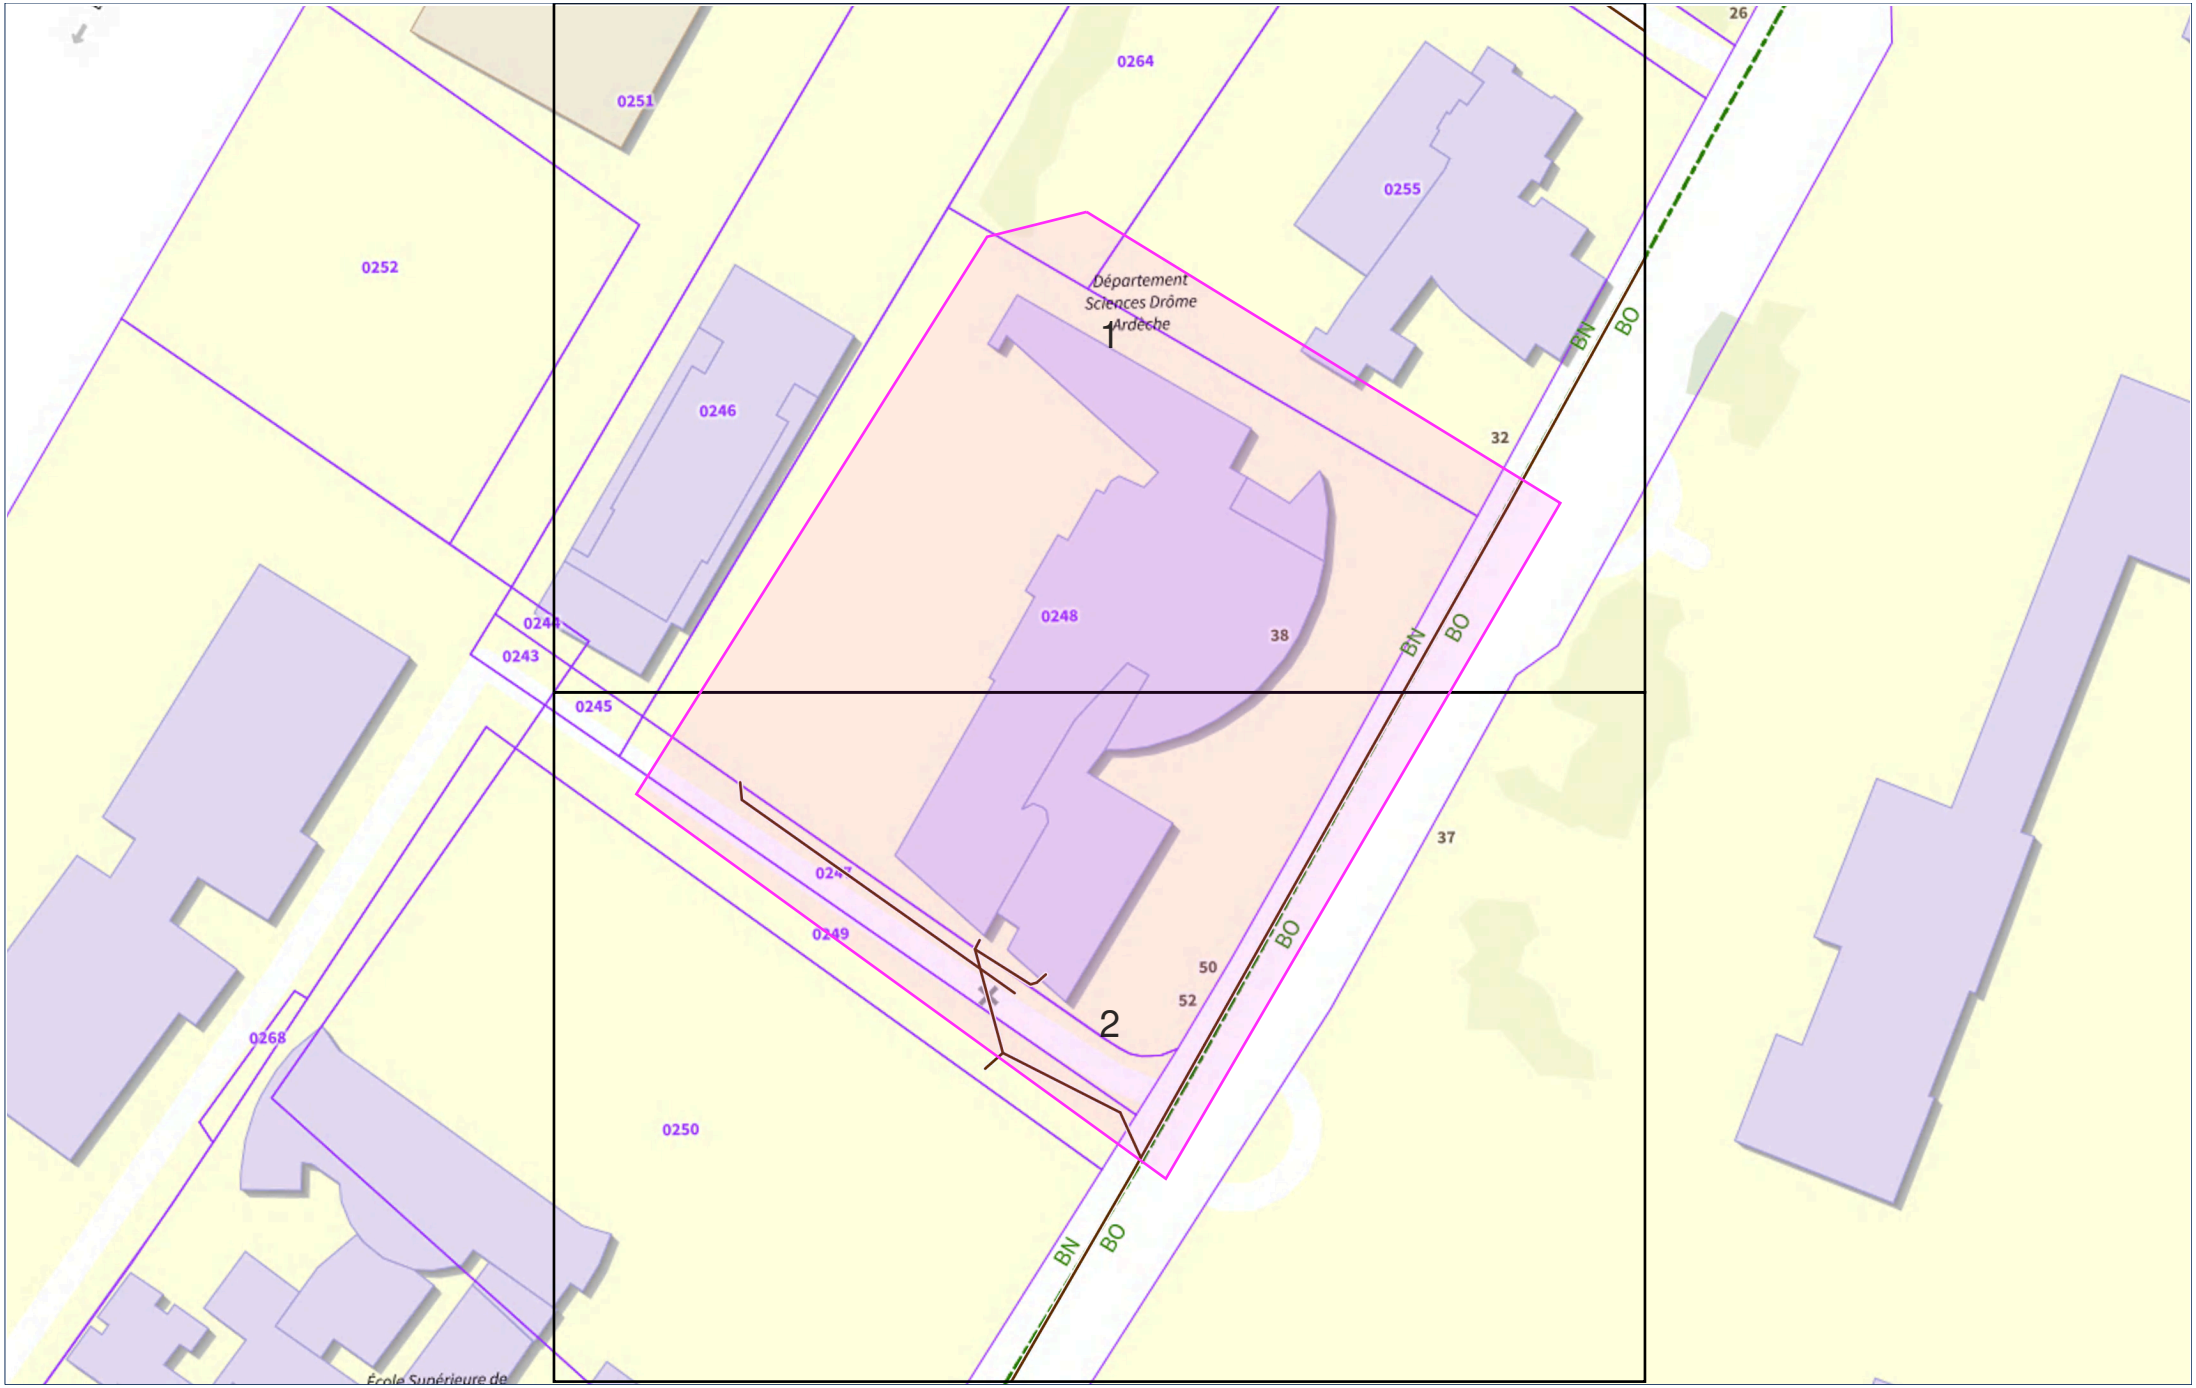


PLAN


Format : A4
1/12.5 m

CONSULTATION		CHANTIER	
N°	2026100500319CD2	Ville	Valence
Exploitant	Valence Romans Agglo EAU	Rue	38 Rue Barthelemy de Laffemas
Ouvrage	Eaux_usees		

Légende du plan en annexe

PLAN			
Edition	05/10/2026	Version	20261001
Projection	Lambert-93	Catégorie	EU

N° en cas d'endommagement :
0475754150

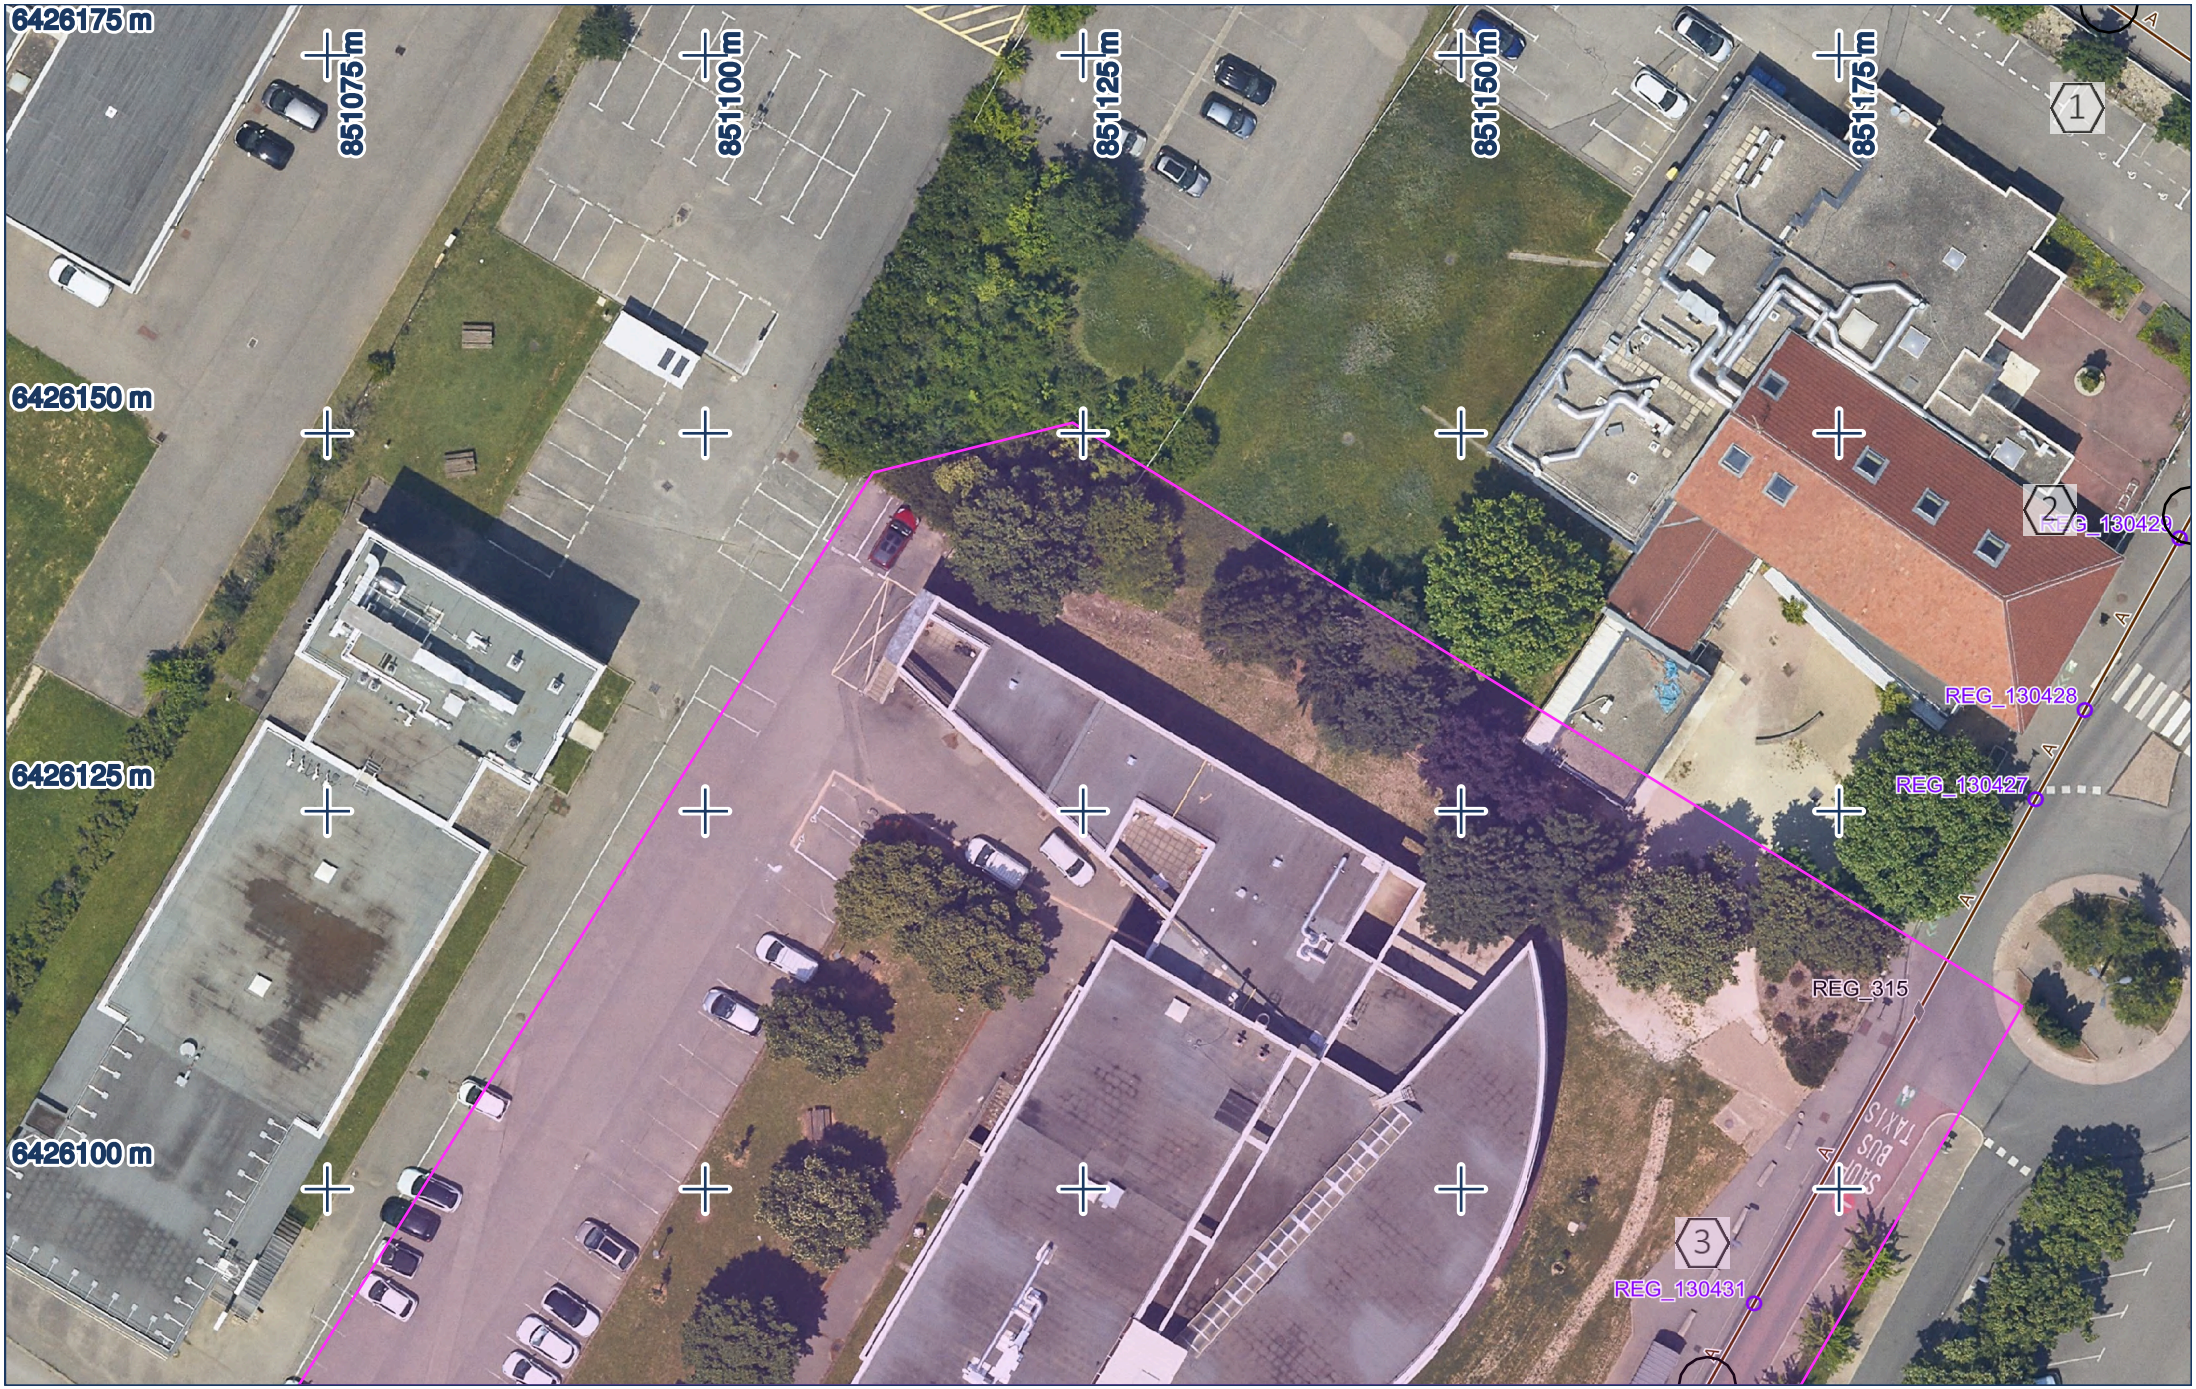


valence romans AGGLO

Folio N° 1/2

CONSULTATION		CHANTIER		PLAN				
N°	2026100500319CD2	Ville	Valence	Edition	05/10/2026	Points de repère		
Exploitant	Valence Romans Agglo EAU	Rue	38 Rue Barthelemy de Laffemas	Projection	Lambert-93	1	851192.86	6426178.4
Ouvrage	Eaux_usees			1:500 0 2,5 5m		2	851198.33	6426144.57
Réseaux en classe C sauf indication contraire.				N° en cas d'endommagement : 0475754150		3	851166.29	6426087

CRAIG & GROUPE N.A.T

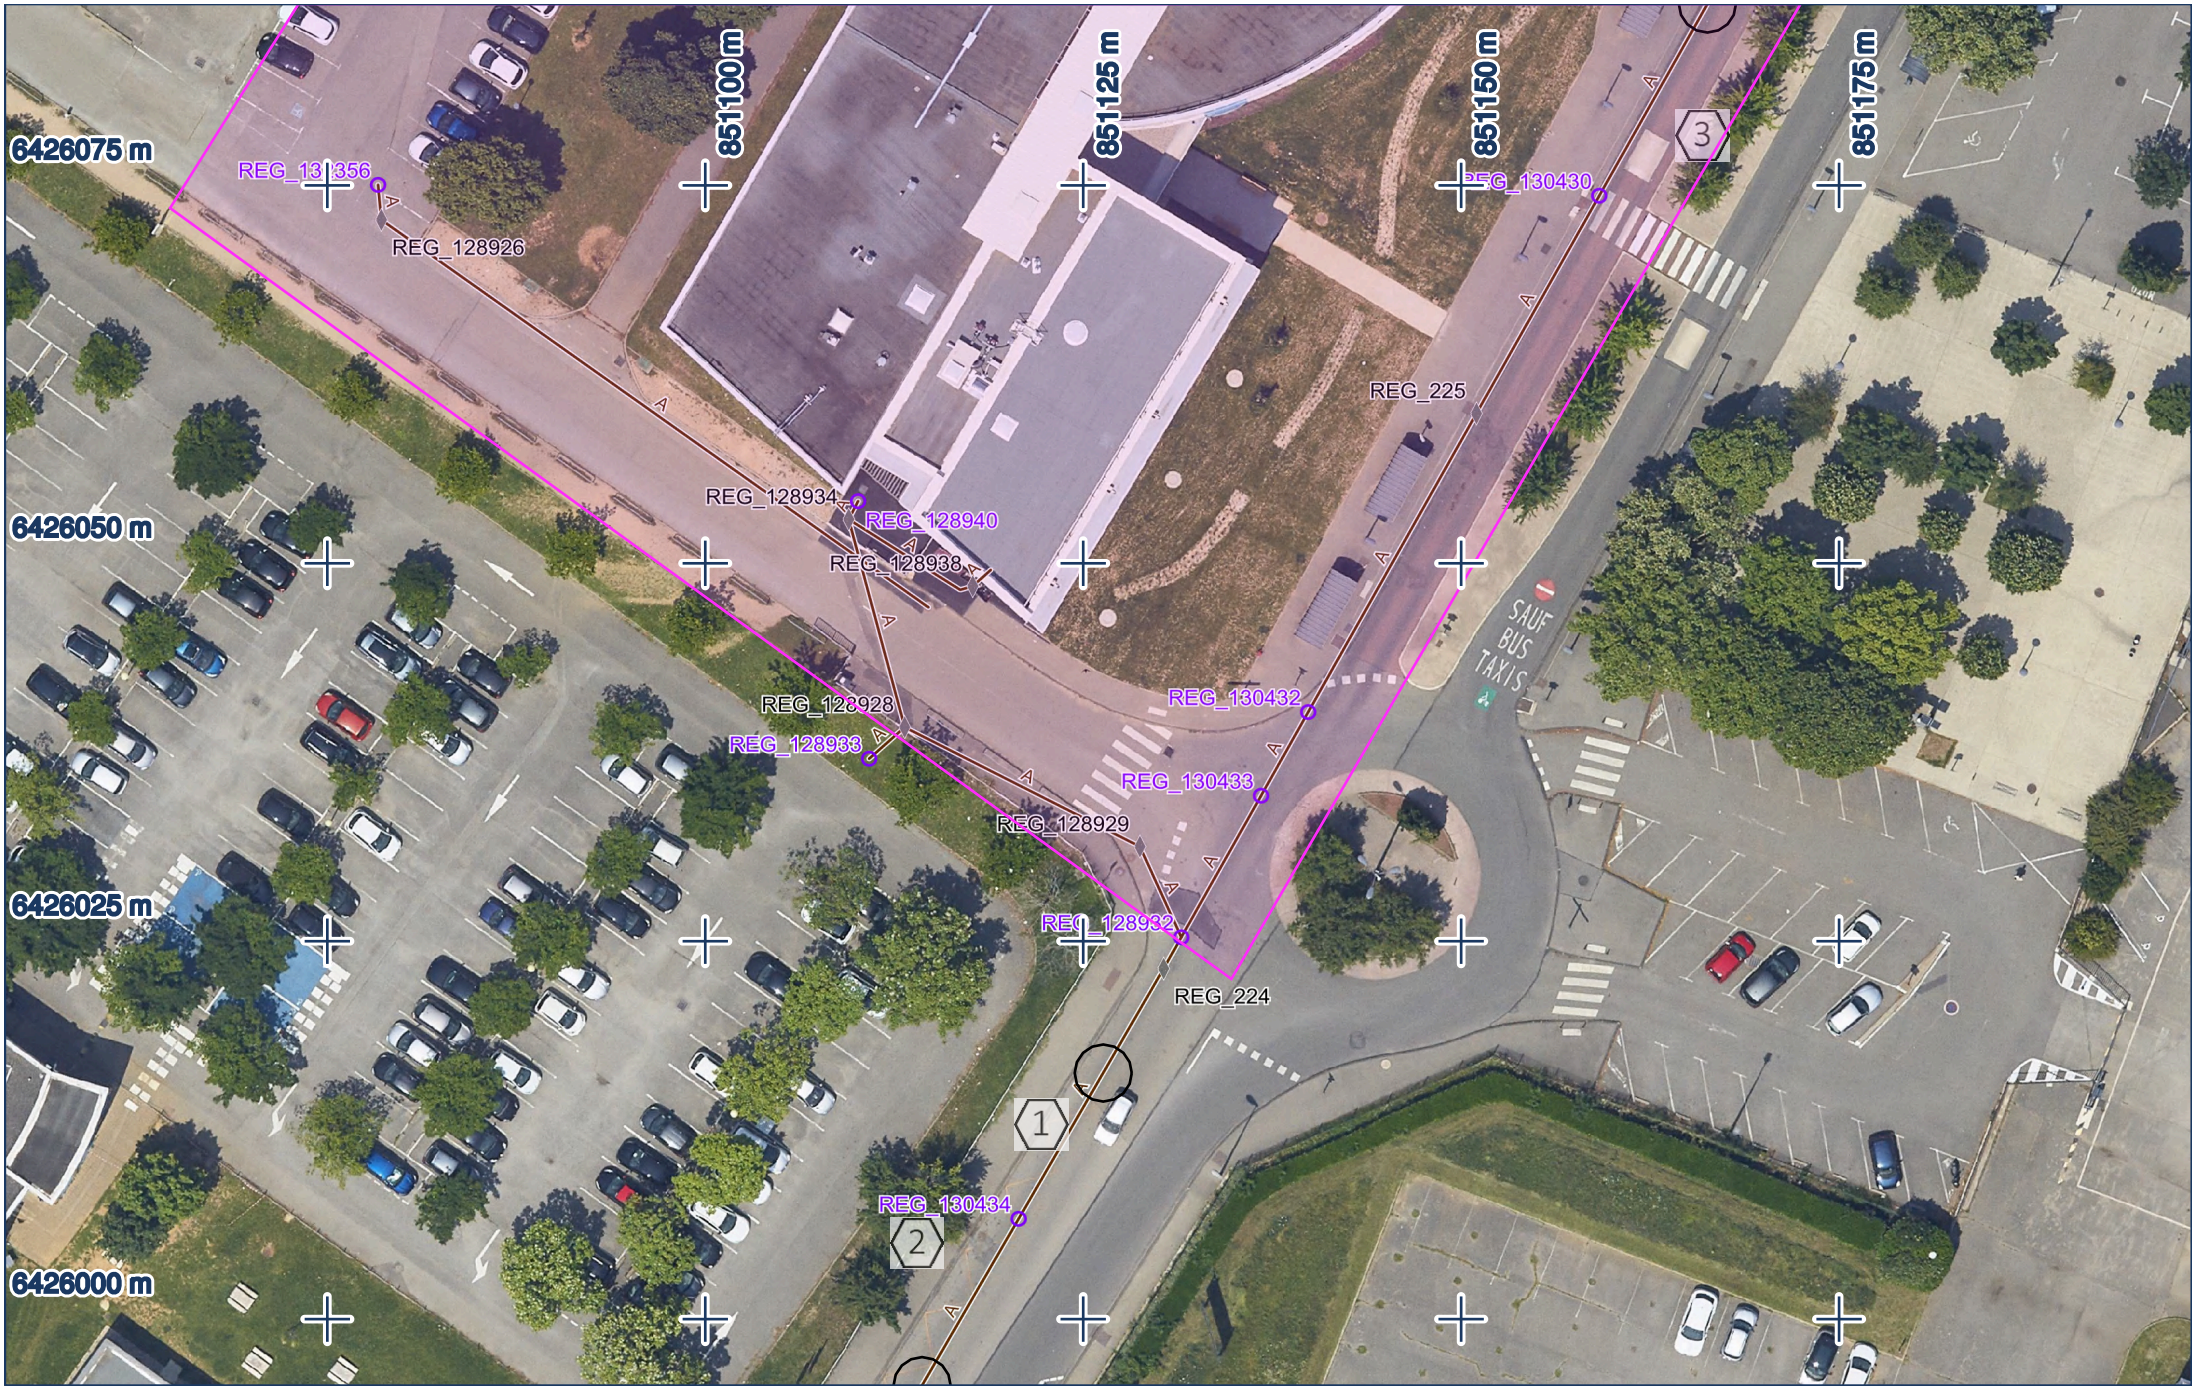

CONSULTATION		CHANTIER		PLAN			
N°	2026100500319CD2	Ville	Valence	Edition	05/10/2026	Points de repère	
Exploitant	Valence Romans Agglo EAU	Rue	38 Rue Barthelemy de Laffemas	Projection	Lambert-93	1	851126.32 / 6426016.28
Ouvrage	Eaux_usees			1:500 0 2,5 5m		2	851114.34 / 6425995.6
Réseaux en classe C sauf indication contraire.				N° en cas d'endommagement : 0475754150		3	851166.29 / 6426087

Folio N° 2/2

Tableau des points levés
Valence - Eaux usées de Valence Romans Agglo EAU

Les coordonnées sont en [EPSG:2154]-RGF93/Lambert-93

Référence	Type	X	Y	Z	Z sol	Profondeur
REG_128926	PTRL	851078.625	6426072.726	146.41	148.26	1.85
REG_128928	PTRL	851113.22	6426039.175	144.8	148.3	3.5
REG_128929	PTRL	851128.773	6426031.279	144.53	148.15	3.62
REG_128934	PTRL	851109.522	6426052.919	146.82	148.12	1.3
REG_128938	PTRL	851117.719	6426048.501	147.29	148.19	0.9
REG_224	PTRL	851130.339	6426023.208	142.52	147.98	5.46
REG_225	PTRL	851151.02	6426059.921	142.84	148.45	5.61
REG_315	PTRL	851180.268	6426111.792	142.8	148.33	5.53
REG_128932	Regard	851131.506	6426025.279		-	-
REG_128933	Regard	851110.871	6426037.089		-	-
REG_132356	Regard	851078.404	6426075.039		-	-
REG_128940	Regard visite	851110.14	6426054.121		-	-
REG_130430	Regard visite	851159.139	6426074.32		-	-
REG_130431	Regard visite	851169.373	6426092.471		-	-
REG_130432	Regard visite	851139.897	6426040.176		-	-
REG_130433	Regard visite	851136.78	6426034.642		-	-

NOTICE D'INFORMATIONS, PRESCRIPTIONS ET LEGENDE RESEAUX D'EAUX USEES – VALENCE ROMANS

LEGENDE DES PLANS DE DETAIL

A — Réseau d'eaux usées en classe A
En planimétrie seulement
sauf indication contraire sur le plan


B — Réseau d'eaux usées en classe B

C — Réseau d'eaux usées en classe C

Point de position des réseaux levés

Fond de plan "Partenariat PCRS CRAIG"
https://www.craig.fr/pcrs

Coordonnées géoréférencées d'au moins trois points de l'ouvrage faisant foi

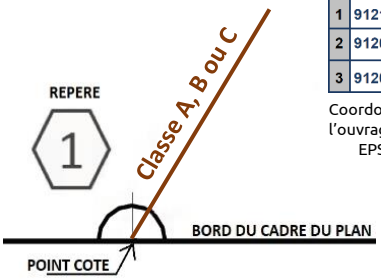

Points de repère		
1	912108.97	6451058.35
2	912082.64	6450943.65
3	912051.0	6451022.48

Coordonnées de points remarquables de l'ouvrage dans le système de projection : EPSG :2154 – RGF93, Lambert 93

CONTACT

EN CAS D'URGENCE / ENDOMMAGEMENT :

Veuillez contacter immédiatement le **04.75.75.41.50**


RECOMMANDATIONS TECHNIQUES

L'ensemble des recommandations techniques liées « aux ouvrages d'assainissement » se trouve au paragraphe 3.9 du fascicule 2 du guide d'application de la réglementation anti-endommagement disponible sur : **http://www.reseaux-et-canalisations.ineris.fr**

1) Cliquez sur « Construire sans détruire »

2) Cliquez sur « Guide d'application de la réglementation »

Notez que vous y trouverez les consignes de sécurité liées aux techniques et engins que vous utilisez, aussi bien à proximité des canalisations enterrées, que des lignes de télécommunication électroniques aériennes.

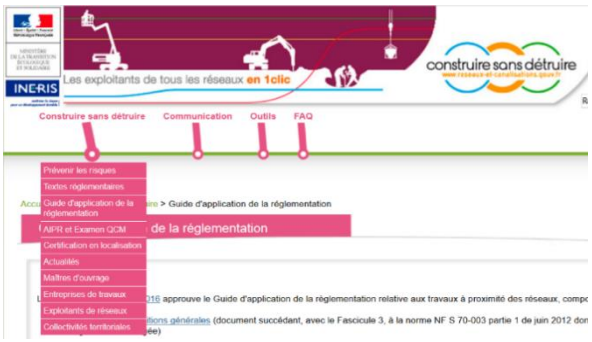

Ce guide est un catalogue de recommandations et de prescriptions techniques usuelles, générales et génériques.

Contrairement aux recommandations, les prescriptions présentent un caractère obligatoire.

Elles sont encadrées et écrites en rouge et en gras.

RAPPEL : Le marquage-piquetage est obligatoire

(Arrêté du 3 mars 2014 modifiant l'arrêté du 8 septembre 2009)

Article 27.3.1 : Lorsque les travaux doivent être exécutés au droit ou au voisinage d'ouvrages souterrains, enterrés, subaquatiques ou aériens, tels que canalisations et câbles ou autres réseaux, dépendant du maître de l'ouvrage ou de tierces personnes, le représentant du pouvoir adjudicateur prend à sa charge les sondages préalables en trois dimensions des ouvrages souterrains *(voir aussi le chapitre 5.9 du fascicule 1 du Guide d'application de la règlementation).*