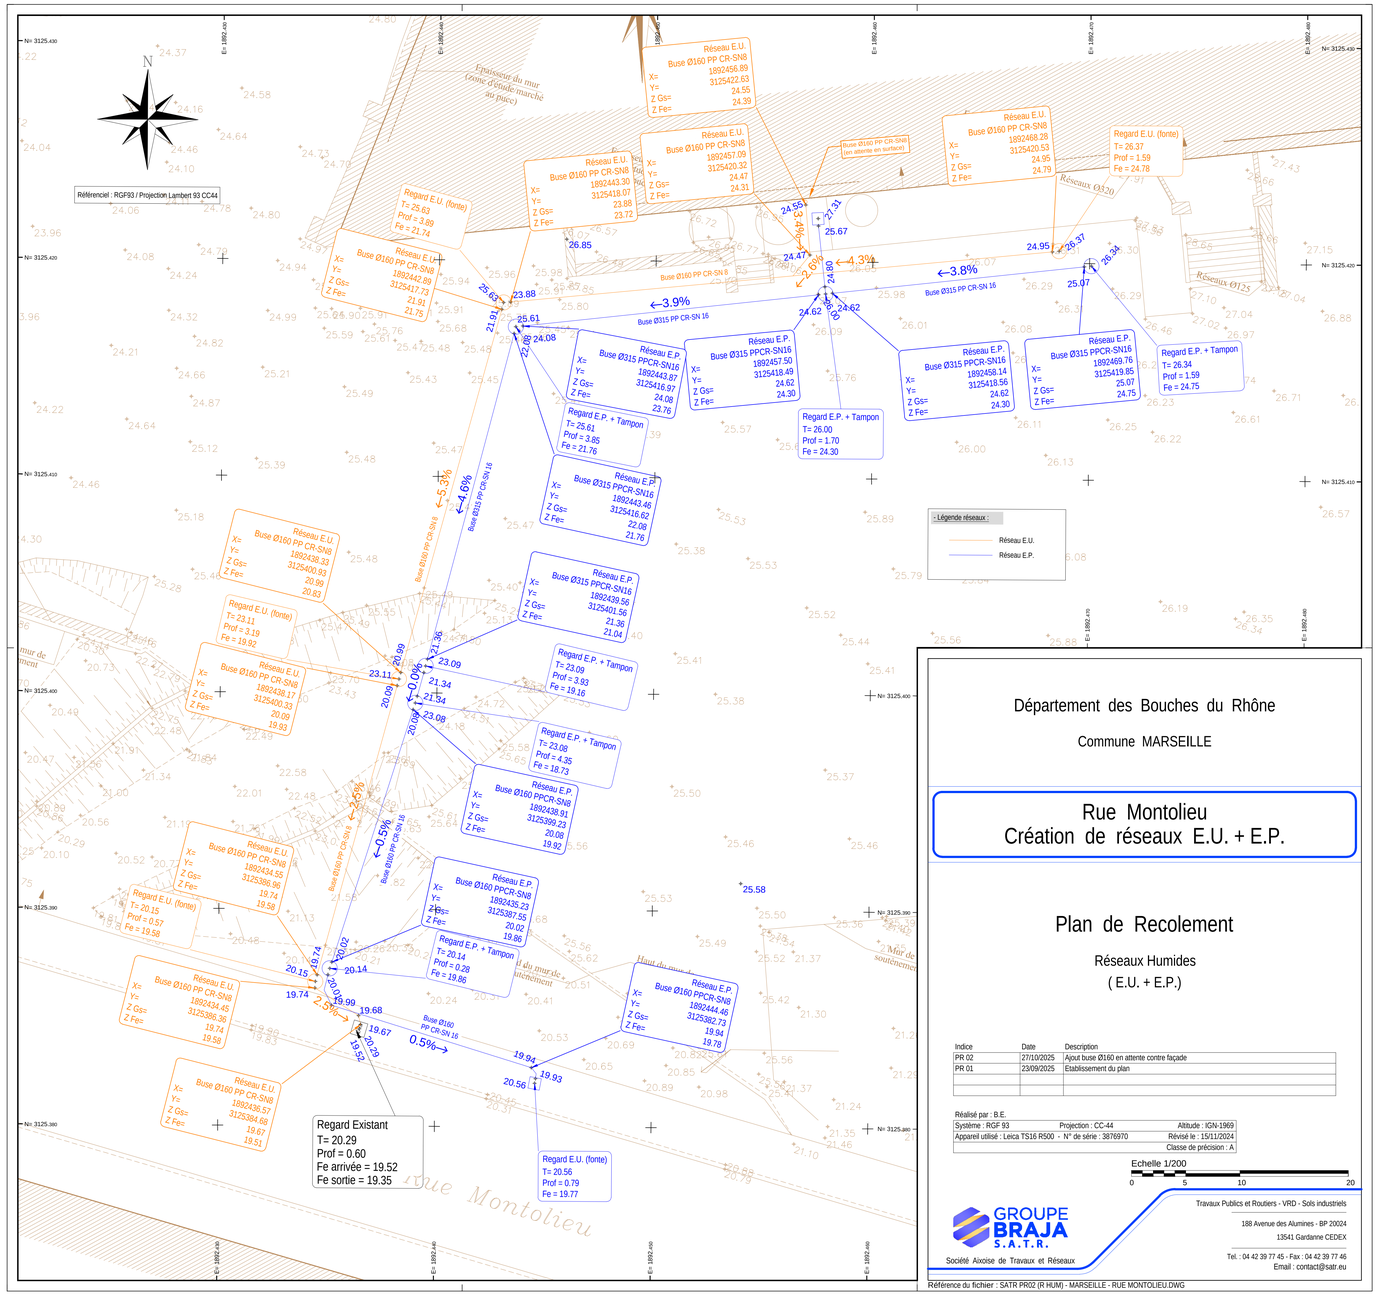

N
Référenciel : RGF93 / Projection Lambert 93 CC44
Epaisseur du mur (zone d'étude marché au puce)
Réseaux Ø520
Réseaux Ø125
Mur de soutènement
Mur de soutènement
Rue Montolieu
Réseau E.U.
Buse Ø160 PP CR-SN8
X= 1892456.89
Y= 3125422.63
Z GS= 24.55
Z Fe= 24.39
Réseau E.U.
Buse Ø160 PP CR-SN8
X= 1892443.30
Y= 3125418.07
Z GS= 23.88
Z Fe= 23.72
Réseau E.U.
Buse Ø160 PP CR-SN8
X= 1892457.99
Y= 3125420.32
Z GS= 24.47
Z Fe= 24.31
Buse Ø160 PP CR-SN8 (en attente en surface)
Réseau E.U.
Buse Ø160 PP CR-SN8
X= 1892468.28
Y= 3125420.53
Z GS= 24.95
Z Fe= 24.79
Regard E.U. (fonte)
T= 26.37
Prof = 1.59
Fe = 24.78
Regard E.U. (fonte)
T= 25.63
Prof = 3.89
Fe = 21.74
Réseau E.U.
Buse Ø160 PP CR-SN8
X= 1892442.89
Y= 3125417.73
Z GS= 21.91
Z Fe= 21.75
Buse Ø160 PP CR-SN8
Buse Ø315 PP CR-SN 16
Réseau E.P.
Buse Ø315 PPCR-SN16
X= 1892443.87
Y= 3125416.97
Z GS= 24.08
Z Fe= 23.76
Réseau E.P.
Buse Ø315 PPCR-SN16
X= 1892457.50
Y= 3125418.49
Z GS= 24.62
Z Fe= 24.30
Réseau E.P.
Buse Ø315 PPCR-SN16
X= 1892458.14
Y= 3125418.56
Z GS= 24.62
Z Fe= 24.30
Réseau E.P.
Buse Ø315 PPCR-SN16
X= 1892469.76
Y= 3125419.85
Z GS= 25.07
Z Fe= 24.75
Regard E.P. + Tampon
T= 25.61
Prof = 3.85
Fe = 21.76
Regard E.P. + Tampon
T= 26.00
Prof = 1.70
Fe = 24.30
Regard E.P. + Tampon
T= 26.34
Prof = 1.59
Fe = 24.75
Réseau E.P.
Buse Ø315 PPCR-SN16
X= 1892443.46
Y= 3125416.62
Z GS= 22.08
Z Fe= 21.76
Réseau E.U.
Buse Ø160 PP CR-SN8
X= 1892438.33
Y= 3125400.93
Z GS= 20.99
Z Fe= 20.83
Regard E.U. (fonte)
T= 23.11
Prof = 3.19
Fe = 19.92
Réseau E.P.
Buse Ø315 PPCR-SN16
X= 1892439.56
Y= 3125401.56
Z GS= 21.36
Z Fe= 21.04
Regard E.P. + Tampon
T= 23.09
Prof = 3.93
Fe = 19.16
Regard E.P. + Tampon
T= 23.08
Prof = 4.35
Fe = 18.73
Réseau E.U.
Buse Ø160 PP CR-SN8
X= 1892433.17
Y= 3125400.33
Z GS= 20.09
Z Fe= 19.93
Réseau E.P.
Buse Ø160 PPCR-SN8
X= 1892438.91
Y= 3125399.23
Z GS= 20.08
Z Fe= 19.92
Réseau E.U.
Buse Ø160 PP CR-SN8
X= 1892434.55
Y= 3125386.96
Z GS= 19.74
Z Fe= 19.58
Regard E.U. (fonte)
T= 20.15
Prof = 0.57
Fe = 19.58
Réseau E.P.
Buse Ø160 PPCR-SN8
X= 1892435.23
Y= 3125387.55
Z GS= 20.02
Z Fe= 19.86
Regard E.P. + Tampon
T= 20.14
Prof = 0.28
Fe = 19.86
Réseau E.U.
Buse Ø160 PP CR-SN8
X= 1892434.45
Y= 3125386.36
Z GS= 19.74
Z Fe= 19.58
Réseau E.P.
Buse Ø160 PPCR-SN8
X= 1892444.46
Y= 3125382.73
Z GS= 19.94
Z Fe= 19.78
Réseau E.U.
Buse Ø160 PP CR-SN8
X= 1892436.57
Y= 3125384.69
Z GS= 19.67
Z Fe= 19.51
Regard Existant
T= 20.29
Prof = 0.60
Fe arrivée = 19.52
Fe sortie = 19.35
Regard E.U. (fonte)
T= 20.56
Prof = 0.79
Fe = 19.77
- Légende réseaux :
Réseau E.U.
Réseau E.P.
-4.3%
-3.8%
-3.9%
-5.3%
-4.6%
-0.5%
-0.5%
-2.5%
0.5%
-0.5%
-0.5%
-