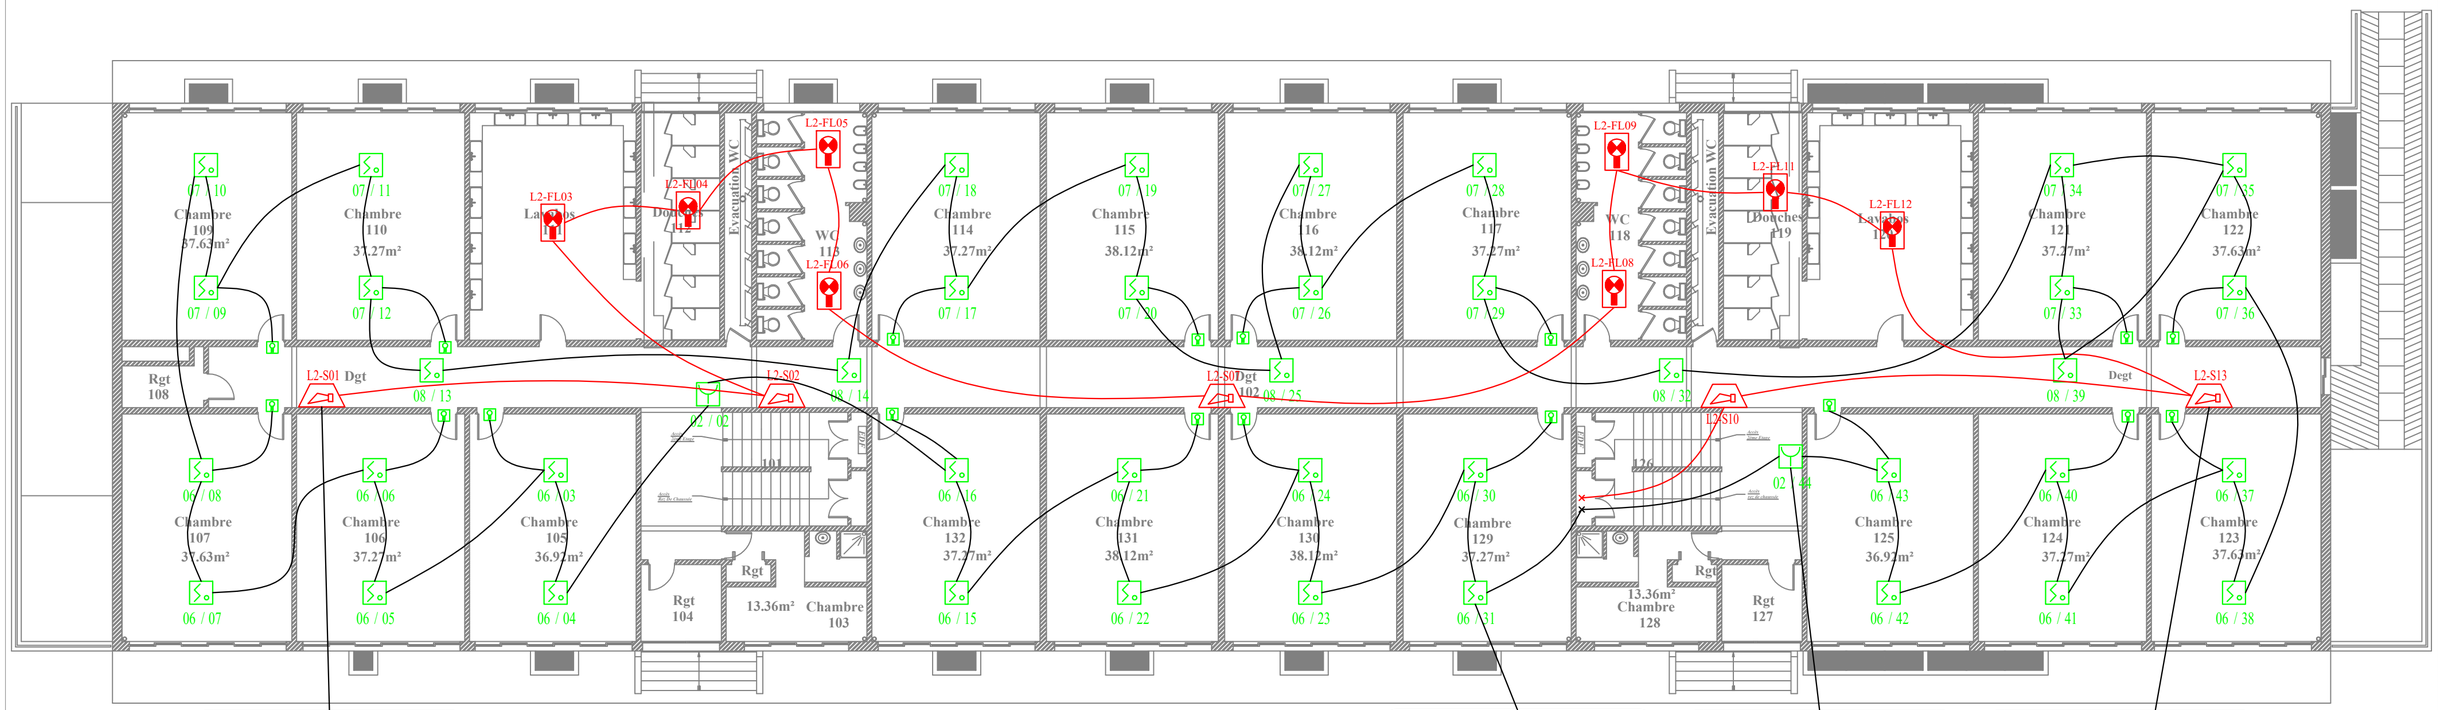

DEPUIS:
NIVEAU RDC
CMSI
UGA-L2

VERS:
NIVEAU 2
DAI 09/46
BUS 2

DEPUIS:
NIVEAU RDC
ECS ZX4F
BUS 2

VERS:
NIVEAU 2
SIRENE S14
UGA L2

Plan 1er Etage

TYPE DE CABLES :

Câble bus : 1p 8/10ème SYT1

Câble bus départ et retour : 1p 8/10ème CR1

Câble sirènes : 2x1.5 CR1.

SYMBOLE	DESIGNATION
Mxly	MODULE x LIGNEy
xx/yy	ZONE xx / ADRESSE yy
	EQUIPEMENT DE CONTROLE ET DE SIGNALISATION
	DETECTEUR OPTIQUE DE FUMEE PONCTUEL ADRESSABLE
	DETECTEUR THERMOVELOCIMETRIQUE ADRESSABLE
	DECLENCHEUR MANUEL D' ALARME - Hauteur 1,30m
	DIFFUSEUR SONORE (H=2.25m mini)
	DIFFUSEUR LUMINEUX

Bâtiment 060

Vème Groupement
Affaire Immobilière
Quartier Général Laurier
78650 Beynes

LAFON
ENTREPRISE LAFON
Electricité M.T./B.T.
20 rue Charles Cros 93297 Tremblay-en-France
TEL : 01 56 48 02 20 FAX : 01 41 51 24 10

PLAN	AFFAIRE : AF	ECHELLE	RESPONSABLE : JL_B	INDICE
	PLAN N° : -	/	DESSINATEUR : GT	B
	1ère EDITION : 19/03/17		FICHIER : Bâtiment 60.dwg	

SYSTEME DE SECURITE INCENDIE
NIVEAU 1

DATES	IND	MODIFICATIONS	ETABLI	VERIFIE
19/03/17	A	PREMIERE EMISSION	GT	JLB
01/06/17	B	RECOLEMENT	GT	JLB

Plan SSI | B | –